


Construction d'un A.L.S.H. Place Saint-Hubert
 PHASE AOR
 Dossier des Ouvrages Exécutés

PROPRIETE DES PLANS EXCLUSIVE
 DE L'ATELIER ANNE JUGI
 REPRODUCTION INTERDITE CONFORMEMENT
 A LA LOI DU 4 MARS 1957 ET A TOUTES
 LES LOIS EN VIGUEUR OU A INTERVENIR

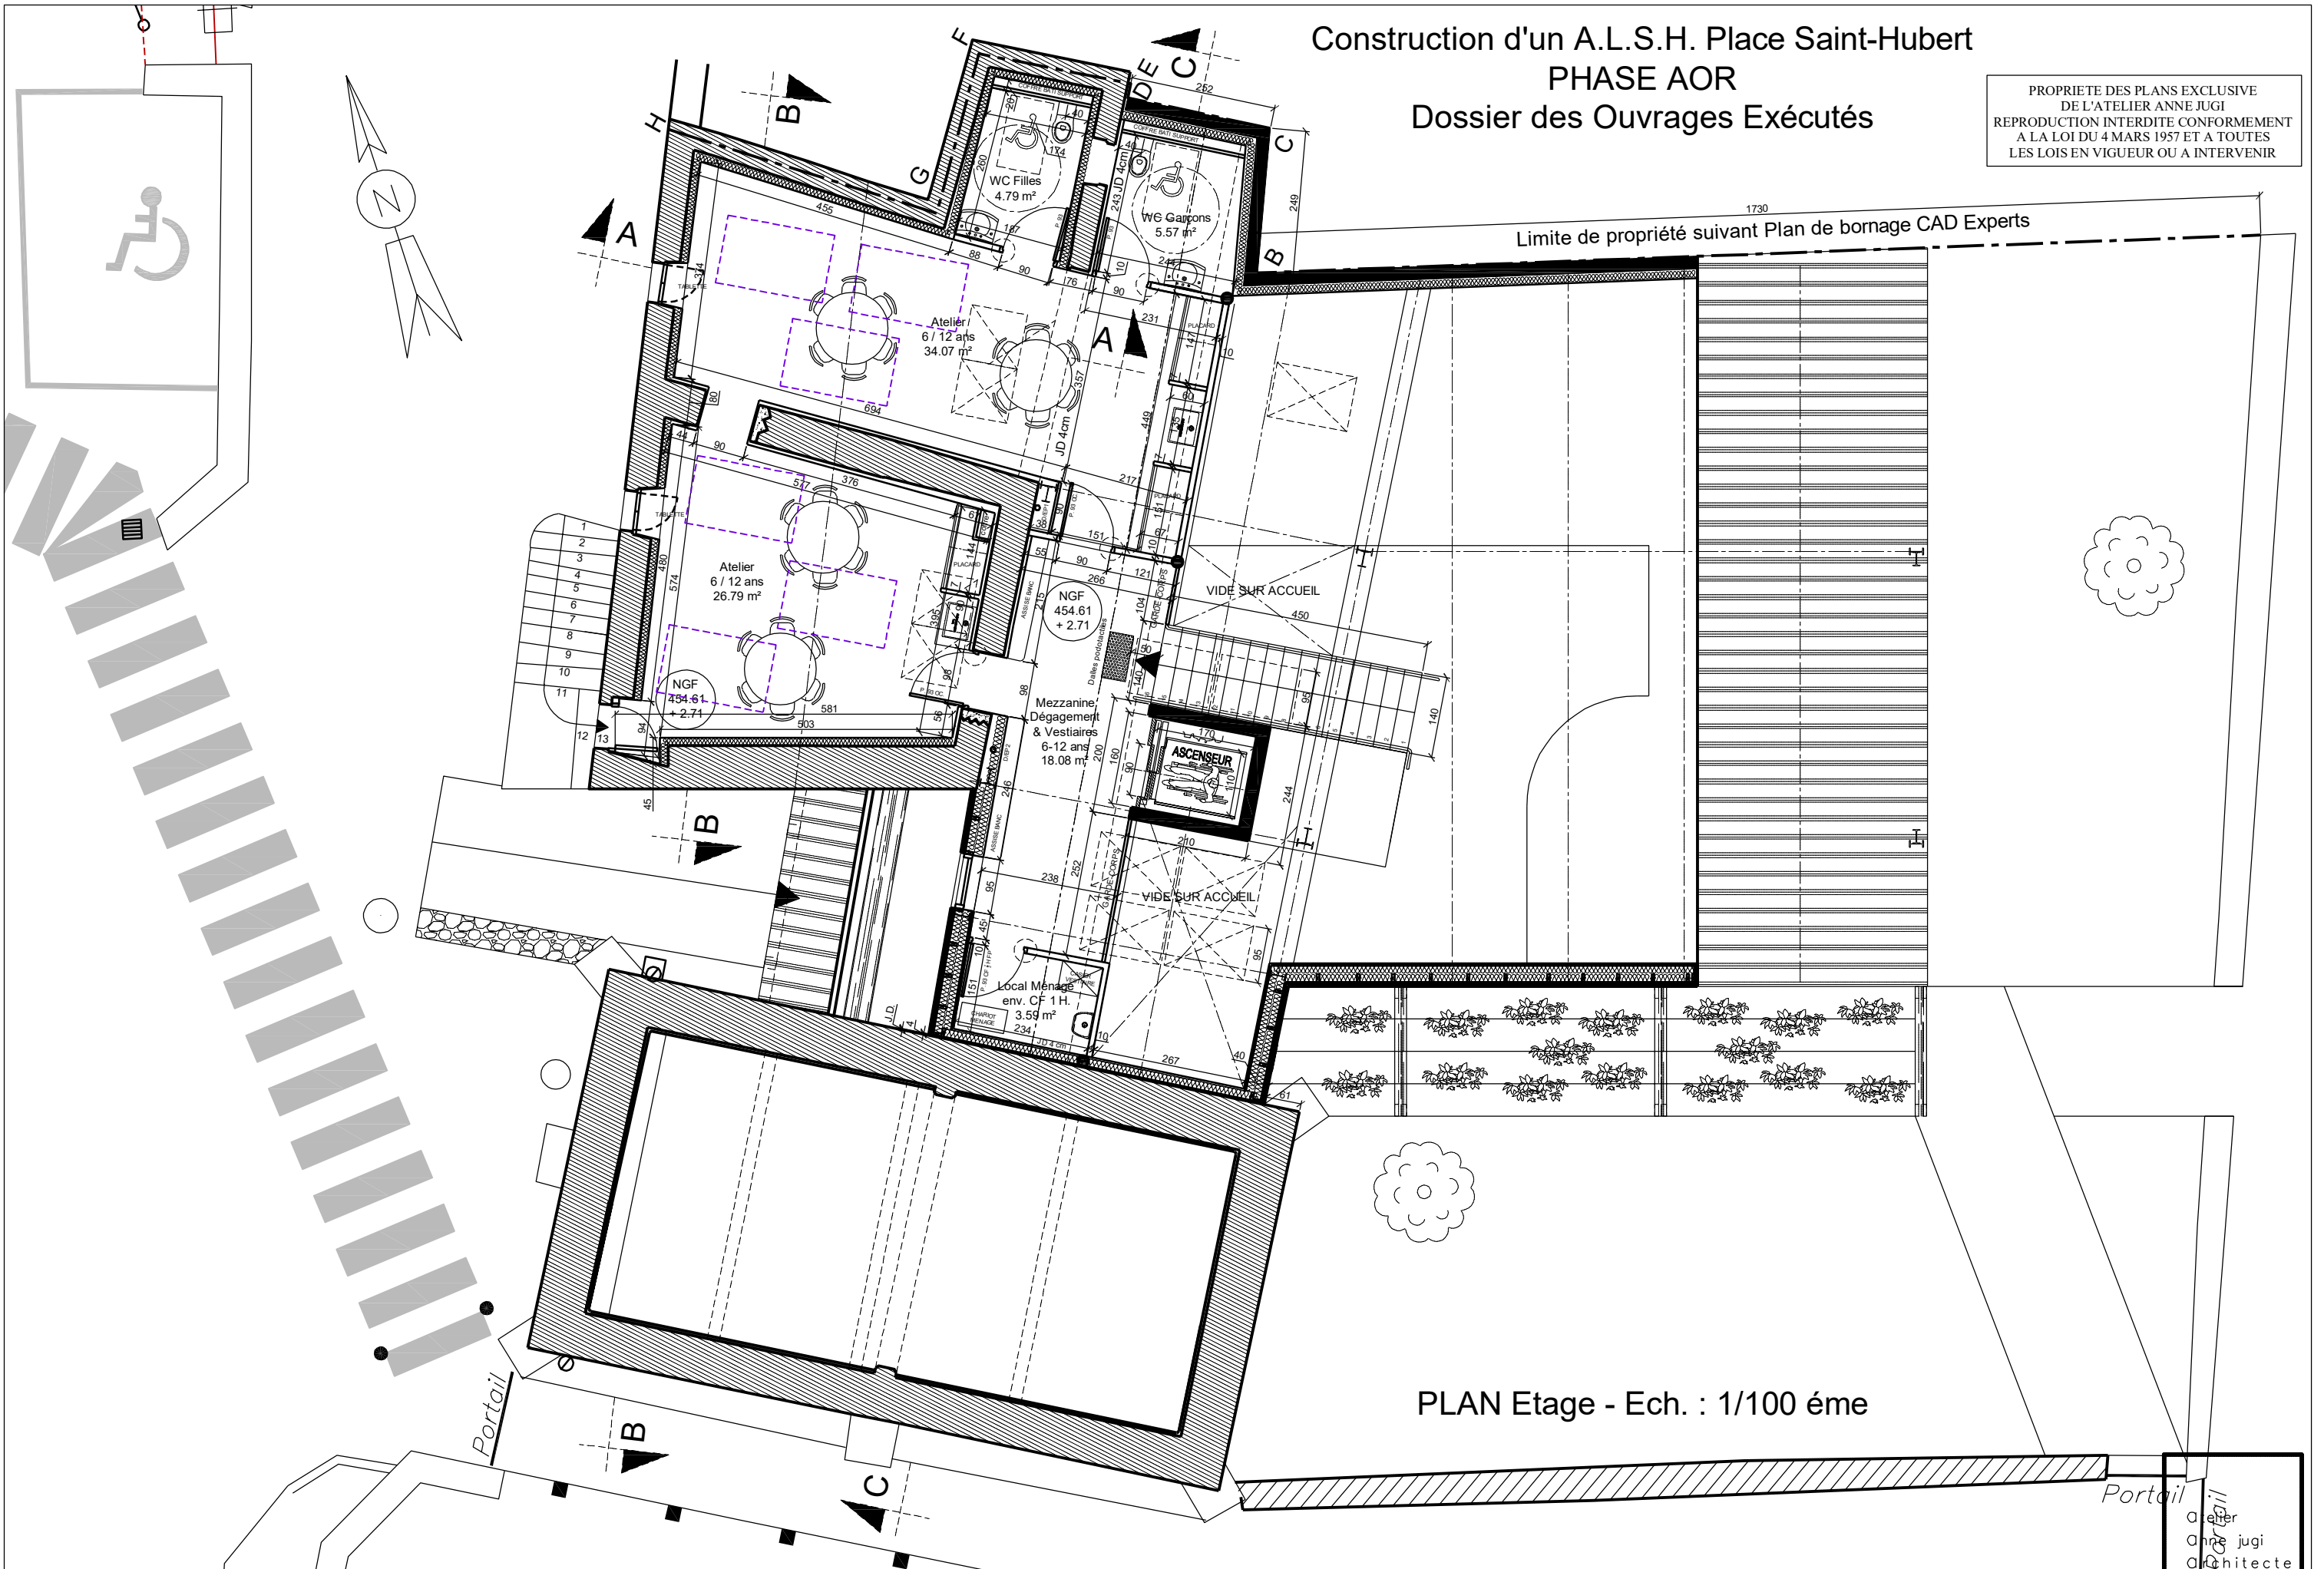

PLAN Etage - Ech. : 1/100 ème

ATELIER
 ANNE JUGI
 ARCHITECTE